



АДМИНИСТРАЦИЯ ГОРОДА ВЯТСКИЕ ПОЛЯНЫ  
КИРОВСКОЙ ОБЛАСТИ

ПОСТАНОВЛЕНИЕ

17.04.2019

№ 508


г. Вятские Поляны

**Об утверждении актуализированной схемы теплоснабжения  
муниципального образования городского округа  
город Вятские Поляны Кировской области на период до 2036 года**

В соответствии с Федеральным законом от 06.10.2003 № 131-ФЗ «Об общих принципах организации местного самоуправления в Российской Федерации», Федеральным законом от 27.07.2010 № 190-ФЗ «О теплоснабжении», постановлением Правительства Российской Федерации от 22.02.2012 № 154 «О требованиях к схемам теплоснабжения, порядку их разработки и утверждения», заключением от 10.04.2019 о результатах публичных слушаний по проекту актуализации схемы теплоснабжения муниципального образования городского округа город Вятские Поляны Кировской области на период до 2036 года, администрация города Вятские Поляны ПОСТАНОВЛЯЕТ:

1. Утвердить прилагаемую актуализированную схему теплоснабжения муниципального образования городского округа город Вятские Поляны Кировской области на период до 2036 года (далее - схема теплоснабжения).


2. Признать утратившим силу постановление администрации города Вятские Поляны от 02.04.2018 № 531 «Об утверждении актуализированной схемы теплоснабжения муниципального образования городского округа город Вятские Поляны Кировской области на период до 2036 года».

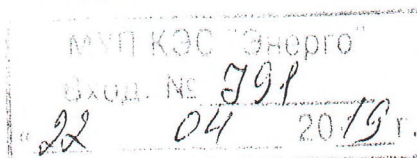

3. Отделу информационных систем Управления экономического развития города и информационных систем администрации города Вятские Поляны (Голубев В.В.) разместить актуализированную схему теплоснабжения в полном объеме на официальном сайте администрации города Вятские Поляны в сети «Интернет» в течение 15 календарных дней с даты принятия настоящего постановления, за исключением сведений, составляющих государственную тайну.


4. Контроль за исполнением настоящего постановления возложить на заместителя главы администрации города Солодянкина А.П.

И.о. главы города Вятские Поляны  
О.А. Пролеев

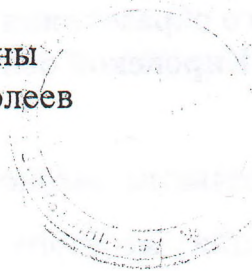



# Сети теплоснабжения г.Вятские Поляны Исполнительная схема

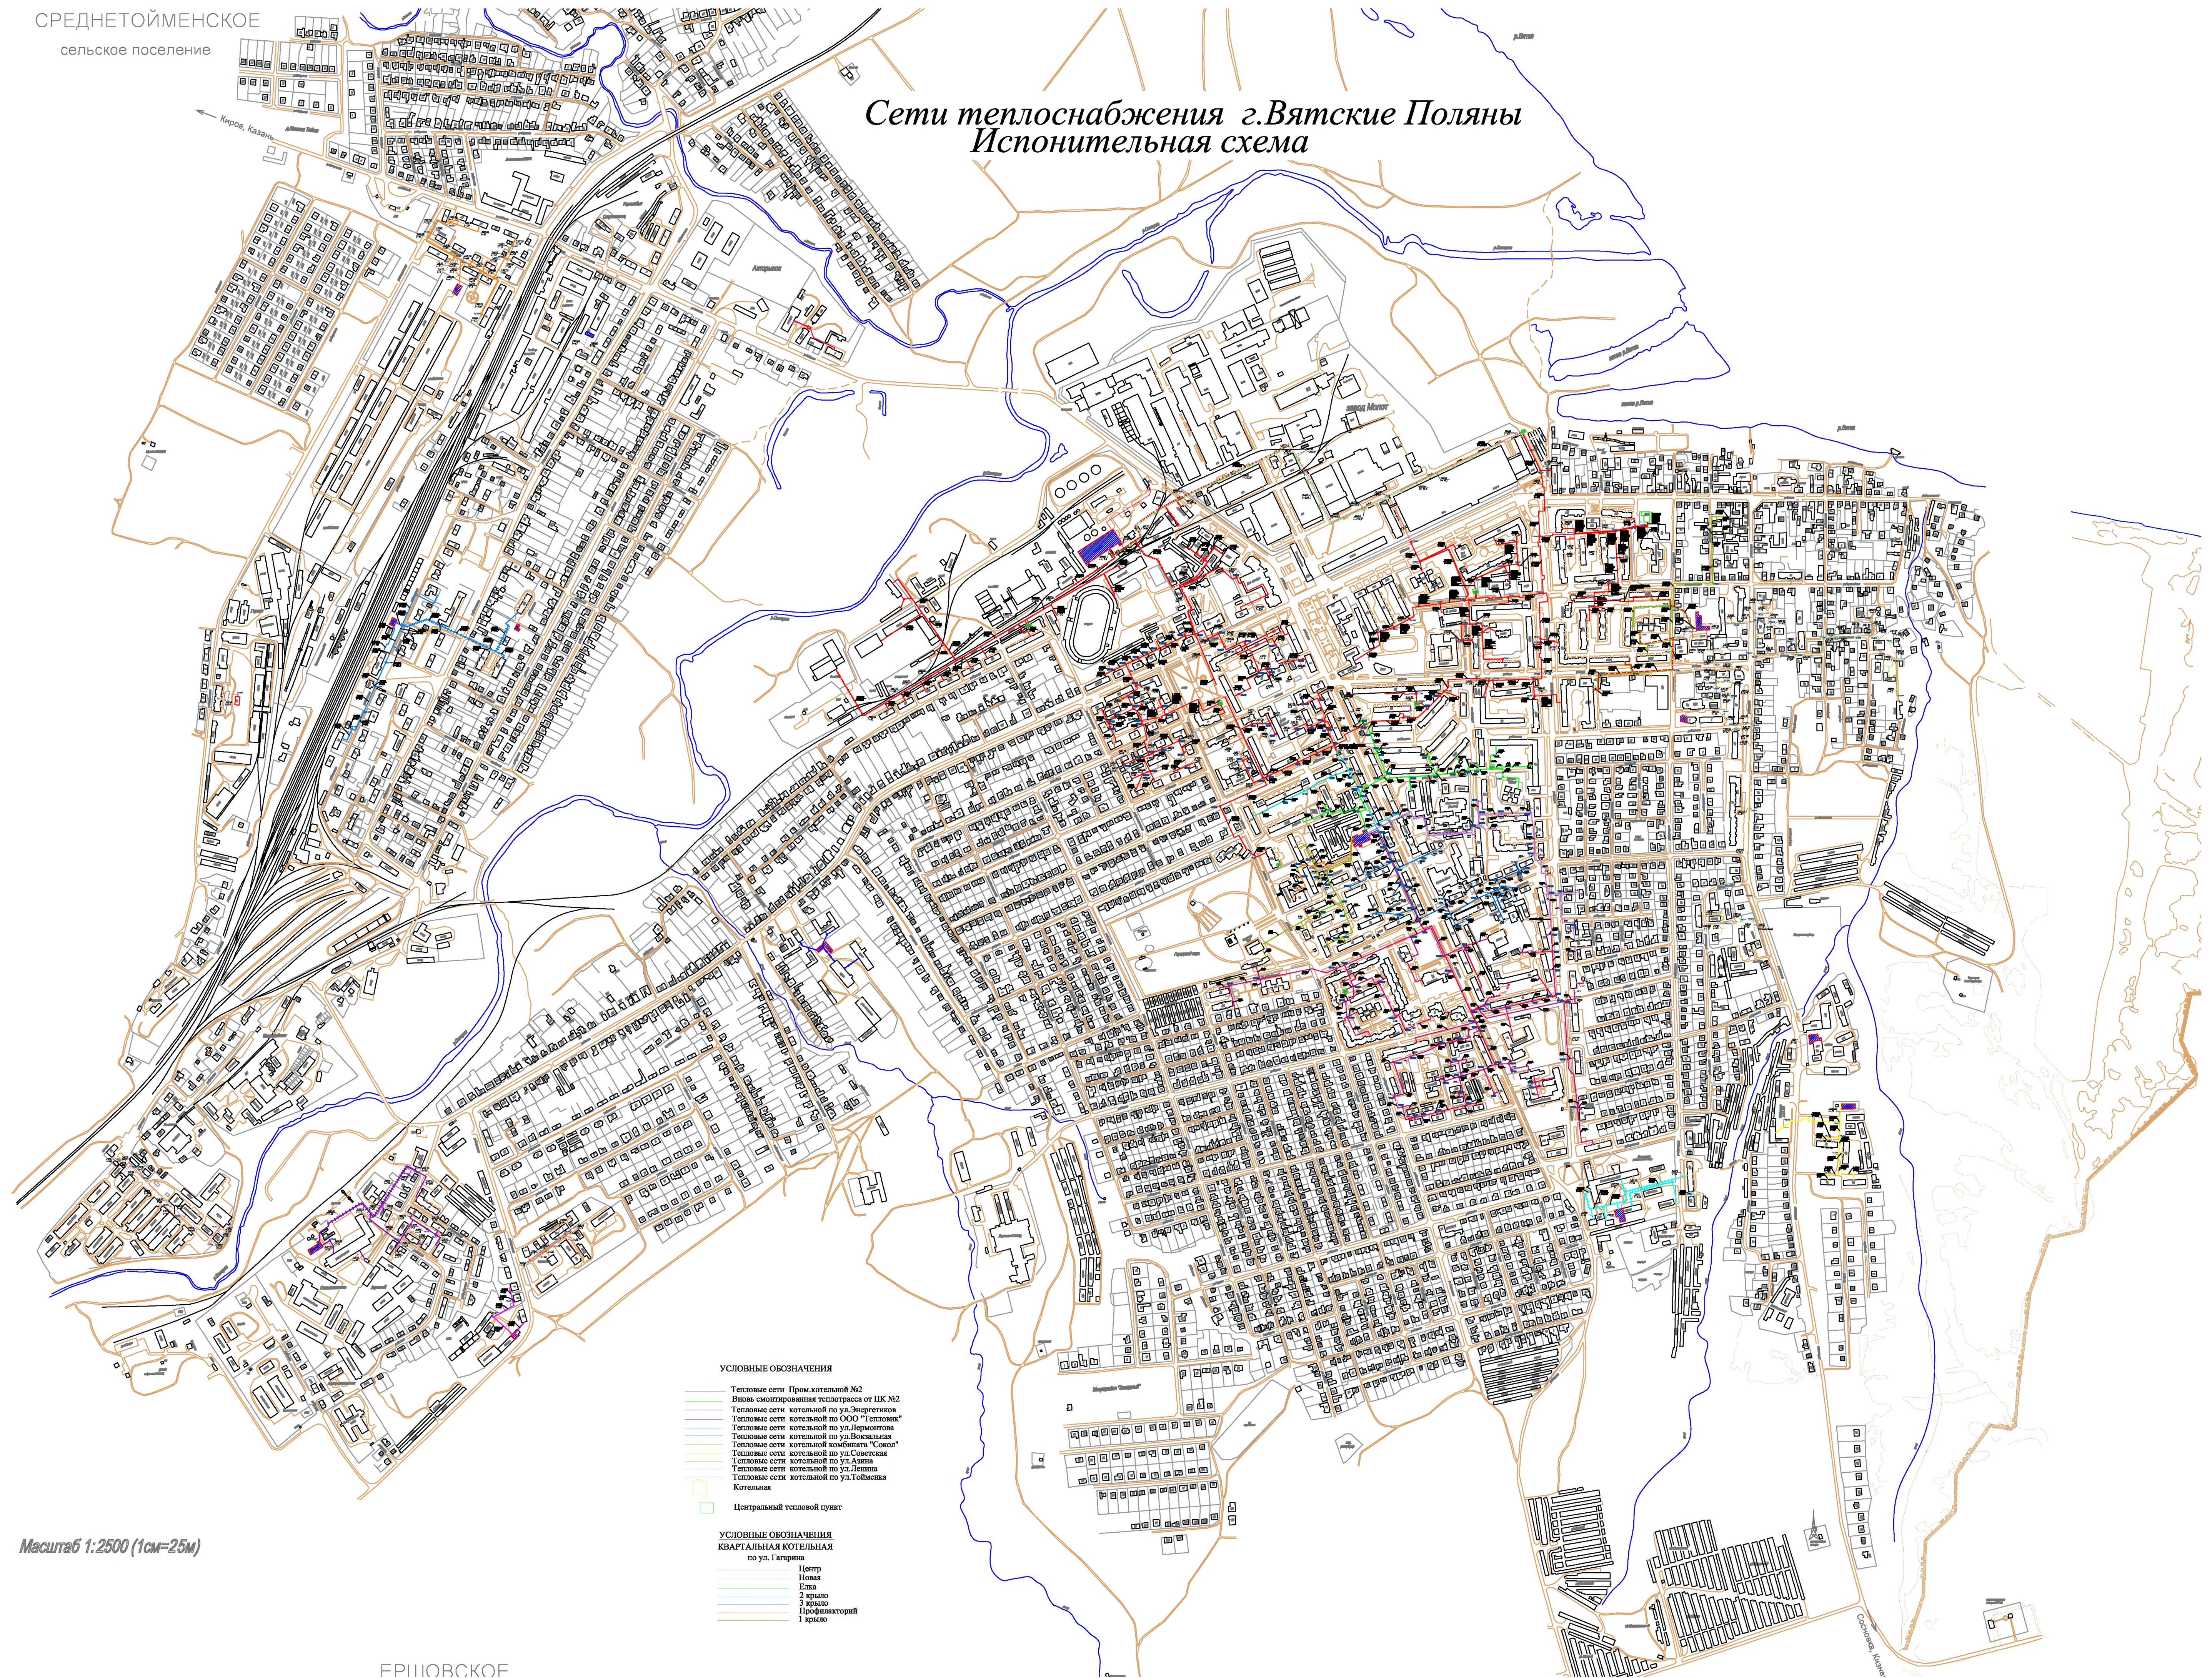

- УСЛОВНЫЕ ОБОЗНАЧЕНИЯ**
- Тепловые сети Пром.котельной №2
  - Вновь смонтированная теплотрасса от ПК №2
  - Тепловые сети котельной по ул.Эммериховых
  - Тепловые сети котельной по ООО "Тепловые"
  - Тепловые сети котельной по ул.Лермонтова
  - Тепловые сети котельной по ул.Воскресенская
  - Тепловые сети котельной комбината "Сокол"
  - Тепловые сети котельной по ул.Советская
  - Тепловые сети котельной по ул.Алвина
  - Тепловые сети котельной по ул.Ленина
  - Тепловые сети котельной по ул.Тойбытска
  - Котельная
  - Центральный тепловой пункт

- УСЛОВНЫЕ ОБОЗНАЧЕНИЯ  
КВАРТАЛЬНАЯ КОТЕЛЫНЯ**  
по ул. Гагарина
- Центр
  - Новая
  - Елка
  - 2 крыло
  - 3 крыло
  - Профилакторий
  - 1 крыло

Масштаб 1:2500 (1см=25м)